



Planta 1ª

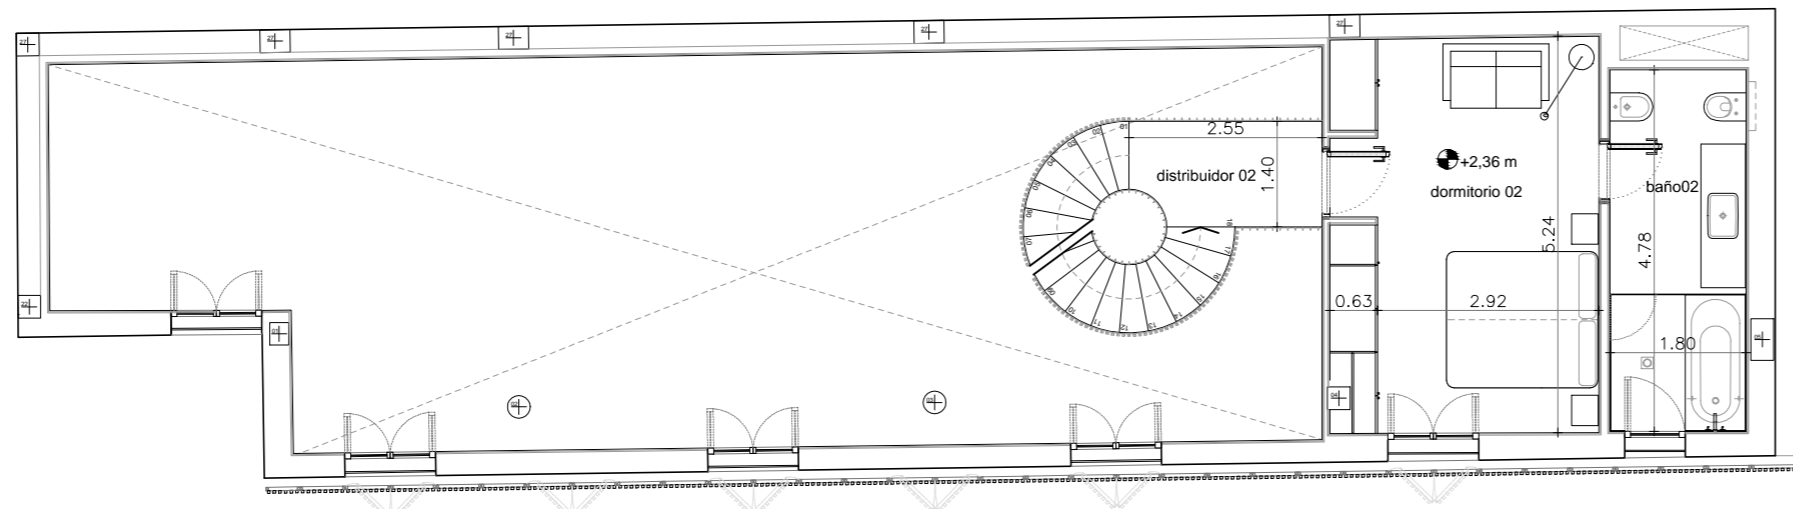



Entreplanta

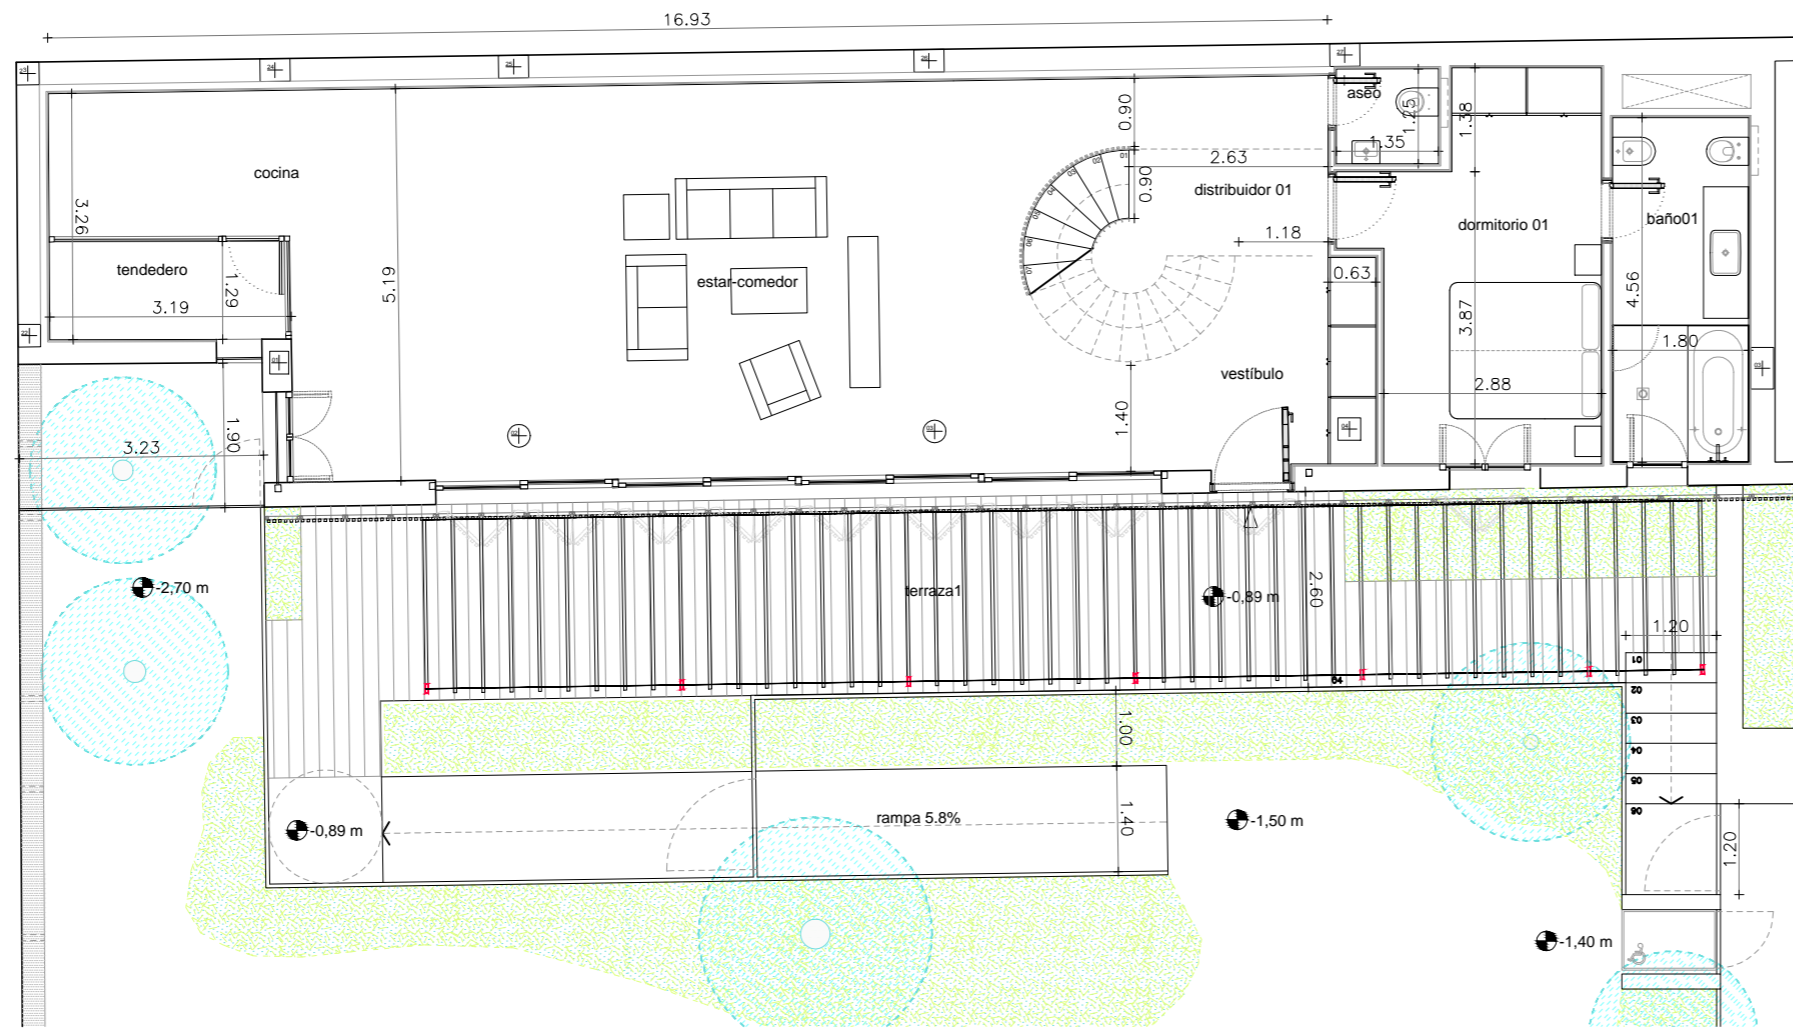

Planta Baja

Alturas libres:

- 2.60m
- 2.50m
- 2.45m
- 5.85m
- 5.75m

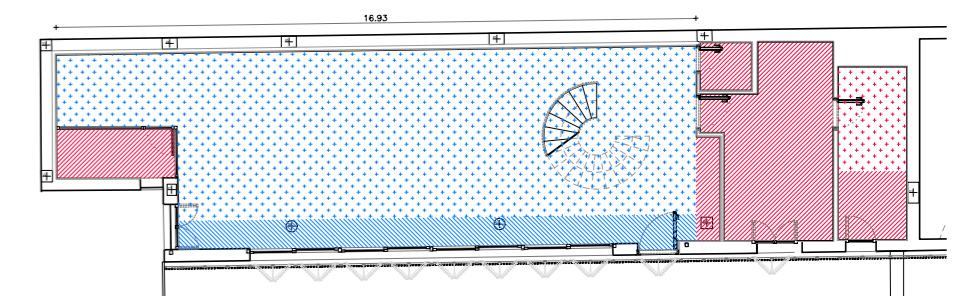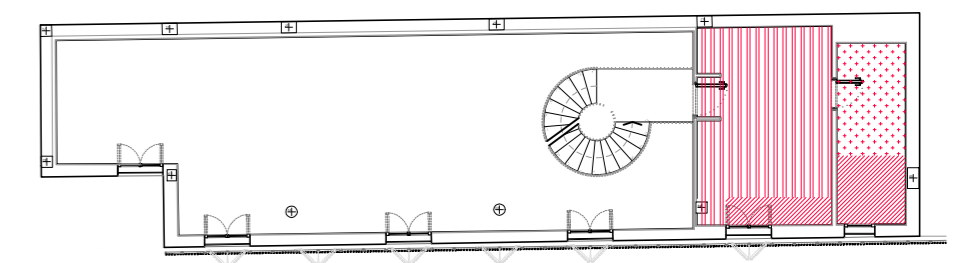

Bajo dúplex

\*Plano con medidas reales tomadas en obra.  
 \*Distribución de cocinas según documentación proporcionada por la empresa suministradora.  
 1/100 5m